

Προμήθειες

Διεύθυνση Προμηθειών
Λειτουργιών Παραγωγής



Αριθμός Πρόσκλησης: ΔΠΛΠ - 902511

Αντικείμενο: Προμήθεια μεταλλικών
ανοξείδωτων διαστολικών
συνδέσμων για τον λέβητα
της Μονάδας V (MODULE 1-5)
του ΑΗΣ Κερατέας-Λαυρίου

ΣΥΜΠΛΗΡΩΜΑ Νο1


- Με το παρόν Συμπλήρωμα Νο1, τροποποιείται η Πρόσκληση ως ακολούθως:
1. Επισυνάπτονται τα σχέδια του κατασκευαστή, που αναφέρονται στο άρθρο 2, του τεύχους 4 της Τεχνικής Προδιαγραφής.
 2. Παρατείνεται η καταληκτική ημερομηνία υποβολής προσφορών μέχρι τις **28.03.2025** και ώρα **12:00**.

Οι λοιποί όροι της αρχικής Πρόσκλησης, που δεν τροποποιούνται με το παρόν Συμπλήρωμα Νο1, παραμένουν σε πλήρη ισχύ ως έχουν.

Συνημμένα: Δύο (2) σχέδια (4 φύλλα)

da.

** the number of pieces is attributed to 1 unit											MOVIMENTI			SPRING RATE ($\pm 20\%$) N/mm		CODICE
POS	ITEM	** Q.ty	DN	A	B	C	D	E	G	L	AXIAL	LATERAL		Axial	Lateral	
											X	Y1	Y2			
1	GM-05	69	100	129	158	100.9	140	160	103	200	± 10	± 5	± 20	32.5	40	FAF000100023
	GM-06	12	100	129	158	100.9	140	160	103	200	± 10	± 5	± 18	32.5	40	FAF000100023
	GM-10	30	100	129	158	100.9	140	160	103	200	± 10	± 5	± 14	32.5	40	FAF000100023
	GM-14	42	100	129	158	100.9	140	160	103	200	± 10	± 5	± 10	32.5	40	FAF000100023
2	GM-02a	28	150	151	186	126.3	162	200	128	200	± 10	± 5	± 19	25.6	46.1	FAF000150042
	GM-02b	16	150	151	186	126.3	162	200	128	200	± 10	± 5	$\pm 17(1)$	25.6	46.1	FAF000150042
	GM-03a	28	150	151	186	126.3	162	200	128	200	± 10	± 5	± 14	25.6	46.1	FAF000150042
	GM-03c	4	150	151	186	126.3	162	200	128	200	± 10	± 5	± 16	25.6	46.1	FAF000150042
	GM-04	18	150	151	186	126.3	162	200	128	200	± 10	± 5	± 6	25.6	46.1	FAF000150042
	GM-08	9	150	151	186	126.3	162	200	128	200	± 10	± 5	± 19	25.6	46.1	FAF000150042
	GM-09	18	150	151	186	126.3	162	200	128	200	± 10	± 5	± 5	25.6	46.1	FAF000150042
	GM-12	1	150	151	186	126.3	162	200	128	200	± 10	± 5	± 5	25.6	46.1	FAF000150042
	GM-13	36	150	151	186	126.3	162	200	128	200	± 10	± 5	± 10	25.6	46.1	FAF000150042
	3	GM-01	24	150	151	186	126.3	162	200	128	200	± 6	± 10	$\pm 17(1)$	25.6	46.1
4	GM-02c	4	150	166	205	126.3	175	220	128	200	± 10	± 5	± 22	22.1	41.8	FAF000150060 (2) NOTA
	GM-03b	16	150	166	205	126.3	175	220	128	200	± 10	± 5	± 23	22.1	41.8	FAF000150060 (2) NOTA
5	GM-11	3	200	219	259	180.3	229	300	182	200	-11	± 5	± 12	56.8	195	FAF000200032
	GM-15	3	200	219	259	180.3	229	300	182	200	-10	± 5	± 9	56.8	195	FAF000200032
6	GM-7	3	300	323	368	285	333	400	287	300	-15	± 5	± 16	40.6	112	FAF000300006

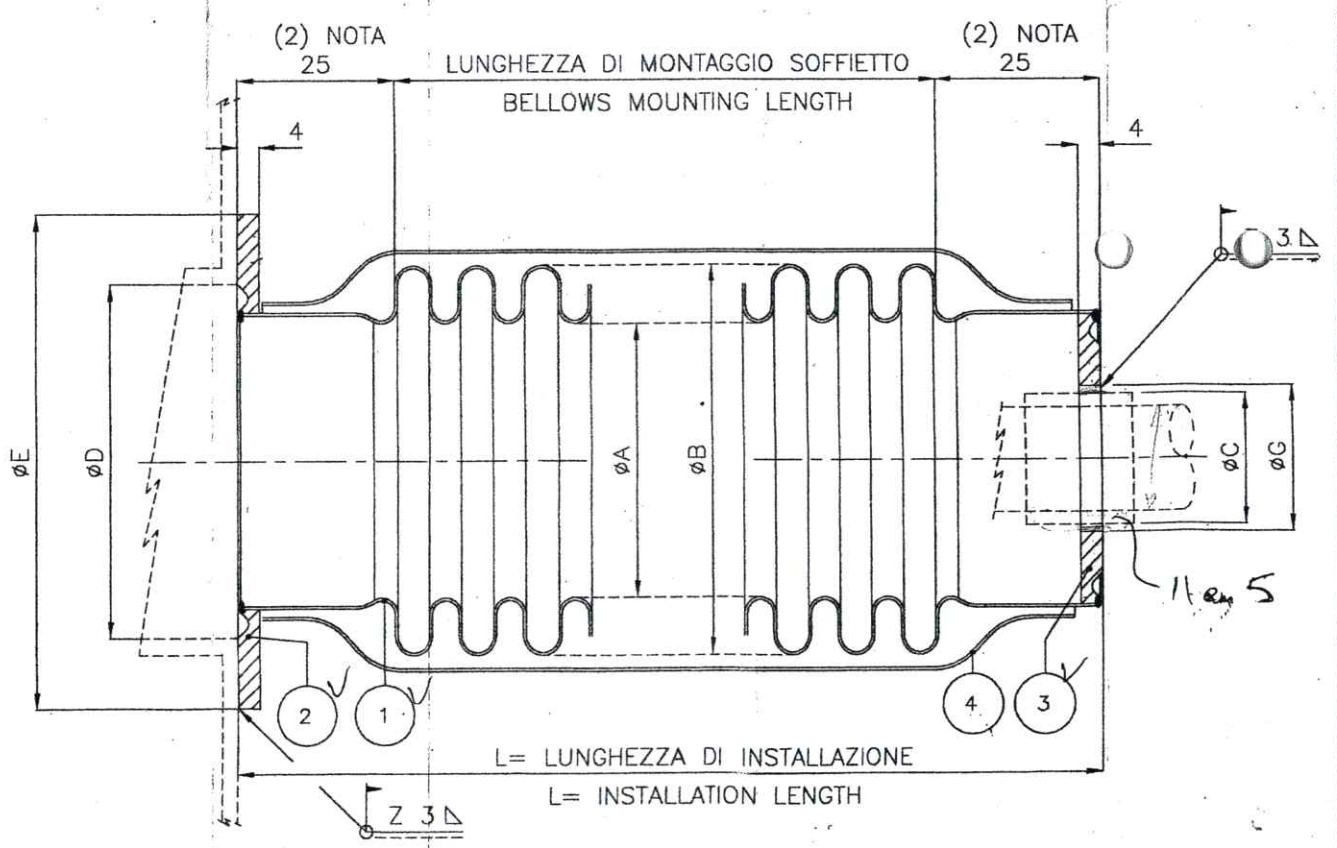

1 b.

DATI DI PROGETTO
DESIGN DATA

FLUIDO DI PASSAGGIO : GAS TURBINE EXHAUST
FLOWING MEDIUM
TEMPERATURA DI PROGETTO : MAX 604 °C MIN. 190
DESIGN TEMPERATURE

PRESSIONE DI PROGETTO : +550 mmH2O
DESIGN PRESSURE

CONTROLLI E COLLAUDI
TEST AND CONTROLS

- VISIVO E DIMENSIONALE A DISEGNO
- VISUAL AND DIMENSIONAL
- PROVA DI TENUTA PNEUMATICA : 0.5 Bar (MIN.10 minutes)
- PNEUMATIC TEST
- CERTIFICATI DEI MATERIALI 3.1B- UNI EN 10204/92
- MATERIAL CERTIFICATE

NOTA
NOTE

- (1) INSTALLAZIONE CON PRE-SET = 50% (MASSIMO MOVIMENTO: GM01 - GM-02b dz=33mm)
INSTALLATION PRE-SET = 50% (MAXIMUM MOVEMENT : GM-01 - GM02b dz=33mm)
- (2) LUNGHEZZA COLLETO = 20 mm : GM-02c - GM-03b
COLLAR END = 20 mm : GM-02c - GM-03b

AS


Rev. 0 and above are
RELEASED for ERECTION

KKS DWG. No. 5-HA-000-API-365


4	CUFFIA DI PROTEZIONE ESTERNA EXTERNAL PROTECTION	1	TESSUTO WELD-STOP	
3	ANELLO INTERNO INTERNAL RING	1	ASTM A240 Tp 304	
2	ANELLO ESTERNO EXTERNAL RING	1	ASTM A240 Tp 304	
1	SOFFETTO BELLWS N° 1 Plics	1	ASTM A240 Tp 321	
Pos. item	Descrizione object	Q.ta q.ty	Materiale material	Codice/disegno code/dwg.
Rev.				CAD
Rev.				
Rev.				
Disegn: PD	Data: 06-10-04	Cliente : Customer:	Disegno/Drawing	Rev.
Contr : Chkd :	Data: Date:	Rif : Ref:	P 31694	
Scala : Scale :	Q.ta : Q.ty :			
COMPENSATORI DI DILATAZIONE " IDROINOX " - Tipo " IDROINOX " EXPANSION JOINTS -Type FML/S			IDROSAPIENS	
1	18-10-05	REVISED FOR LABELLING 'AS BUILT' ONLY. NO OTHER CHANGES	A.S.	A.R.
REV.	DATA Date	DESCRIZIONE/Description	DIS. Dwg.	CONTR. Checked
QUESTO DISEGNO E' PROPRIETA' DELLA Alstom Power Italia SpA A TERMINE DI LEGGE NE E' VIETATA LA RIPRODUZIONE E LA COMUNICAZIONE A TERZI This Drawing is the Property of Alstom Power Italia SpA The reproduction for any use by a third party is forbidden by law.			SCALA Scale	FIRME/Signature
LAVRION - METKA H.R.S.G. IDROINOX EXPANSION JOINTS ALSTOM ALSTOM POWER ITALIA S.p.A.			1:1	DIS/Dwg. IDROS 06/10/04
				CONTR./Check. A.R. 18/10/04
				VISTO/Approv. A.N. 18/10/04
RIFERIMENTO N. Reference N.			N°. DISEGNO/Drawing No.	TAV. / of Sh.
			11680MDD06297	1 /
REV.	1			

2a.

EXTERNAL VIEW ROOF

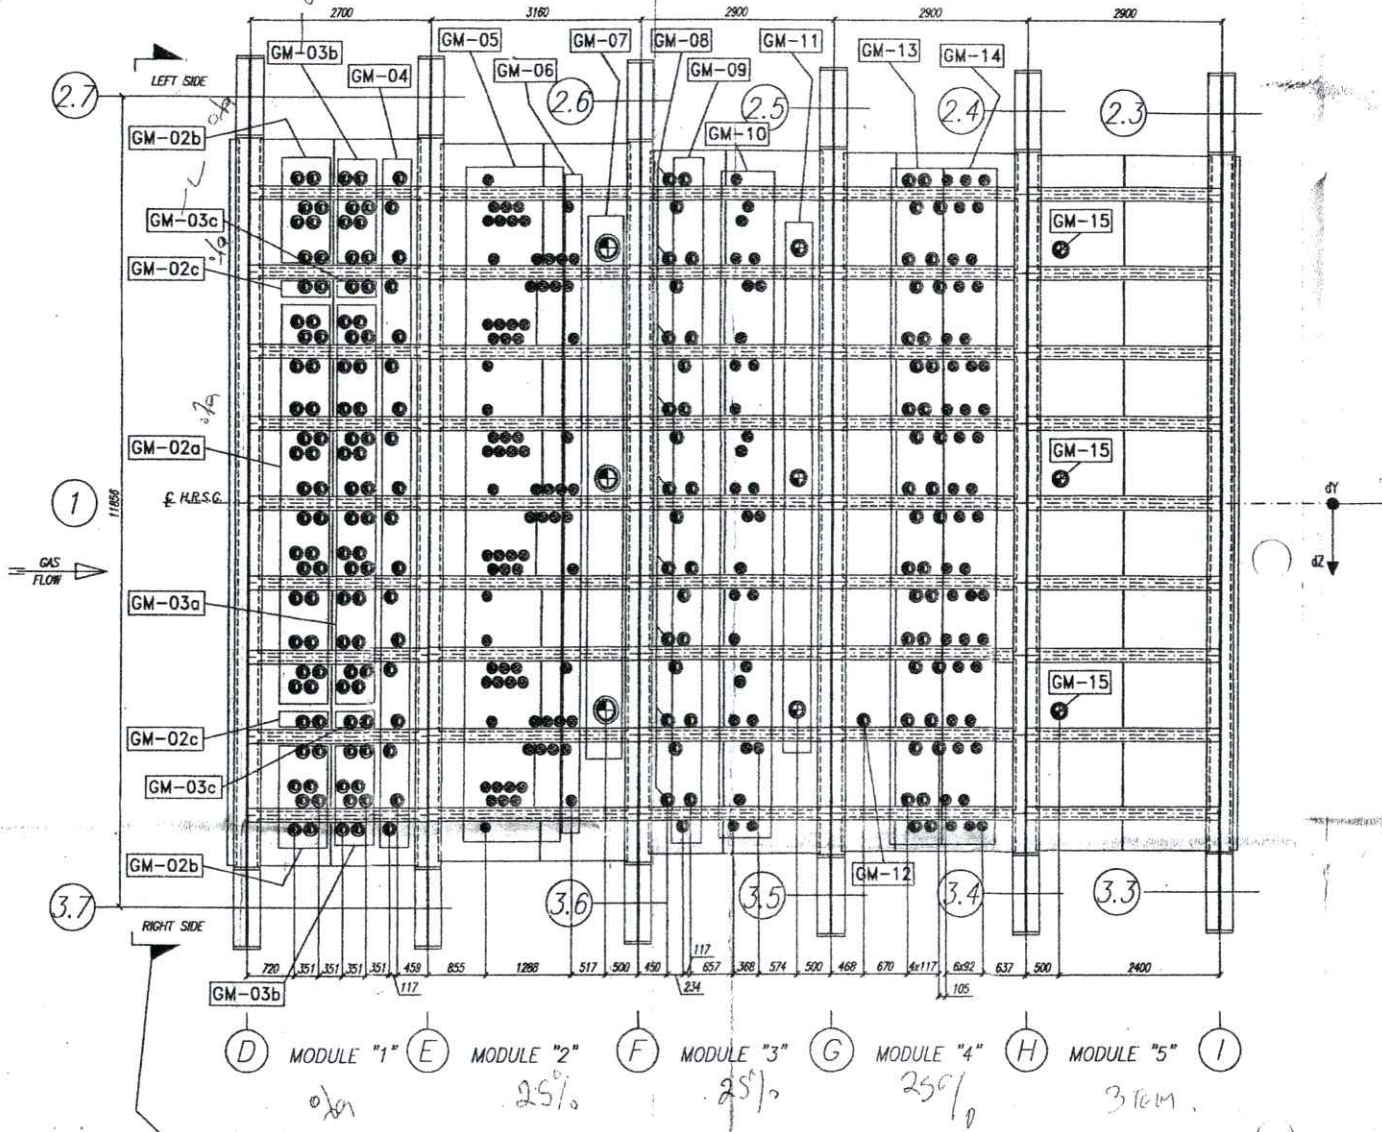



FRONT SIDE - EXTERNAL VIEW

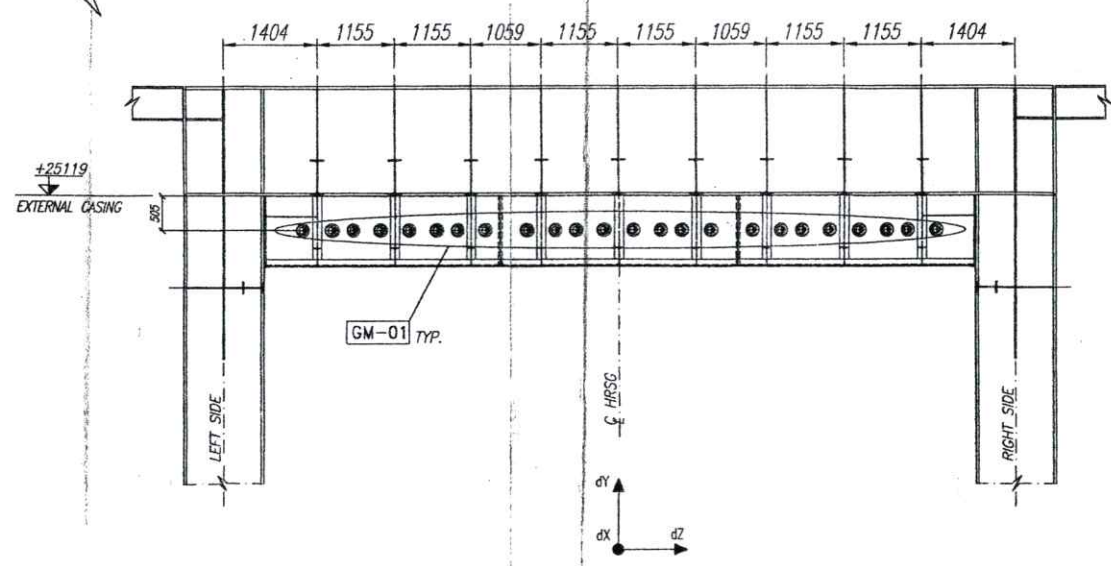

26.

MODULE	IDENTIF. COMPON.	ITEM	DESCRIPTION	Q.ty	DIMENSIONS							MAXIMUM MOVEMENTS			DESIGN TEMPERATURE (GAS SIDE) (°C)	DESIGN PRESSURE (GAS SIDE) (mmH2O)	PIPE MATERIAL (NOTE 3)		
					DN ND	ØA (mm)	ØB (mm)	ØC (mm)	ØD (mm)	ØE (mm)	LT (mm)	dx (mm)	dy (mm)	dz (mm)				NOTE	
1	UPPER FRONT PANEL	HS12	GM-01	HPHTSH outlet links	24	100	200	114,3	128	SLOT 156x170	186	200	±6	±10	±17	(1)	604	+550	SA335 P91
		RS12	GM-02a	HTRH outlet links	28	100	200	114,3	128	155	186	200	±5	±10	±19		604	+550	SA335 P91
	GM-02b		HTRH outlet links	16	100	200	114,3	128	SLOT 156x170	186	200	±5	±10	±17	(2)	604	+550	SA335 P91	
	GM-02c		HTRH outlet links	4	100	220	114,3	128	160	205	200	±5	±10	±22		604	+550	SA335 P91	
	RS4	GM-03a	LTRH inlet links	28	100	200	114,3	128	155	186	200	±5	±10	±14		604	+550	SA335 P91	
		GM-03b	LTRH inlet links	16	100	220	114,3	128	SLOT 156x170	205	200	±5	±10	±23		604	+550	SA335 P91	
		GM-03c	LTRH inlet links	4	100	200	114,3	128	160	186	200	±5	±10	±16		604	+550	SA335 P91	
	2	HS1	GM-04	HPLTSH1 inlet links	18	100	200	114,3	128	155	186	200	±5	±10	±6		604	+550	SA335 P22
		HE7-HE10	GM-05	HPEVAP risers	69	80	200	88,9	103	130	158	200	±5	±10	±20		444	+550	SA106 Gr.B
		HW14	GM-06	HPECO1 outlet links	12	80	160	88,9	103	130	158	200	±5	±10	±18		444	+550	SA106 Gr.B
3	HE1	GM-07	HPEVAP downcomer	3	250	400	273	287	315	368	300	±5	-15	±16		444	+550	SA106 Gr.B	
	IS5	GM-08	IPSH outlet links	9	100	200	114,3	128	155	186	200	±5	±10	±19		321	+550	SA106 Gr.B	
	LS1	GM-09	LPSH inlet links	18	100	200	114,3	128	155	186	200	±5	±10	±5		321	+550	SA106 Gr.B	
	IE6-IE8	GM-10	IPEVAP risers	30	80	160	88,9	103	130	158	200	±5	±10	±14		321	+550	SA106 Gr.B	
	IE1	GM-11	IPEVAP downcomer	3	150	300	168,3	182	210	259	200	±5	-11	±12		321	+550	SA106 Gr.B	
4	IW4	GM-12	IPECO outlet links	1	100	200	114,3	128	155	186	200	±5	±10	±5		254	+550	SA106 Gr.B	
	LE5-LE6	GM-13	LPDAER1 risers	36	100	200	114,3	128	155	186	200	±5	±10	±10		254	+550	SA106 Gr.B	
	LE7	GM-14	LPDAER2 risers	42	80	160	88,9	103	130	158	200	±5	±10	±10		254	+550	SA106 Gr.B	
5	LE1	GM-15	LPDAER downcomer	3	150	300	168,3	182	210	259	200	±5	-10	±9		190	+550	SA106 Gr.B	

- NOTES:
- 1) INSTALLATION PRE-SET= 50% (MAXIMUM MOVEMENT: GM-1... dz= 33mm);
 - 2) INSTALLATION PRE-SET= 50% (MAXIMUM MOVEMENT: GM-2b... dz= 33mm);
 - 3) SA335 P91 PIPE TO HAVE SA335 P91 RING & STRIP PLATES.
SA335 P22 PIPE TO HAVE SA387 Gr.22 RING & STRIP PLATES.
SA106 Gr.B PIPE TO HAVE SA516 Gr.70 (OR EQUIVALENT) RING & STRIP PLATES.

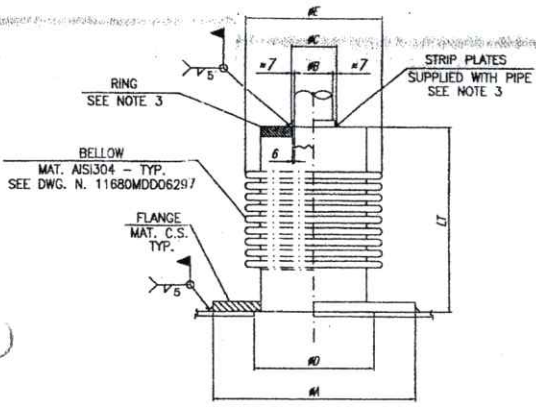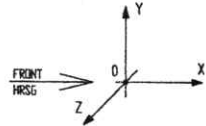

MARKING INSTRUCTIONS FOR SHOP DRAWINGS AND ERECTION:

- EACH COMPONENT WILL BE MARKED AS INDICATED:

- EXAMPLE: GM-01

1 DENOTES UNIT NUMBER E DENOTES ERECTION MARK


- ○ MEANS BILL OF MATERIAL POSITION. -SHOP

- □ MEANS MARK'S NUMBER. -ERECTION

WELDINGS:

- ALL WELDS TO BE CONTINUOUS FILLET WELDS UNLESS OTHERWISE SPECIFIED.

- NOT DIMENSIONED FILLET WELDS SHALL HAVE A DIMENSION "a" EQUAL TO 0,7 TIMES. THE MINIMUM THICKNESS TO BE WELDED.

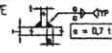

- ▴ MEANS FIELD WELDING.

NOTES:

- ALL DIMENSIONS ARE MILLIMETERS UNLESS DIFFERENTLY SHOWN.

- ALL ELEVATIONS REFER TO QUOTE +0,00 FINISHED GROUND FLOOR.

- ARRANGEMENT SHOWN IS FOR (1) ONE UNIT, (1) ONE UNIT ON THIS CONTRACT.

- FOR ALL OTHER MANUFACTURING, TESTING AND PAINTING INSTRUCTIONS REFER TO M.R. 11680MDD06290.

NOTES FOR ERECTION:

- METALLIC EXPANSION JOINTS SHALL BE INSTALLED ON EACH PIPE BEFORE THE WELDING OF PIPE.


- METALLIC EXPANSION JOINTS TO BE PROTECTED DURING ERECTION.

REFERENCE DRAWINGS:

- FOR MODULE INSULATED PANELS - ROOF ASSEMBLY SEE DWG. N. 11680MDD06254

Rev. 1 and above are
RELEASED for ERECTION

KKS DWG. No. 5-HA-000-API-362

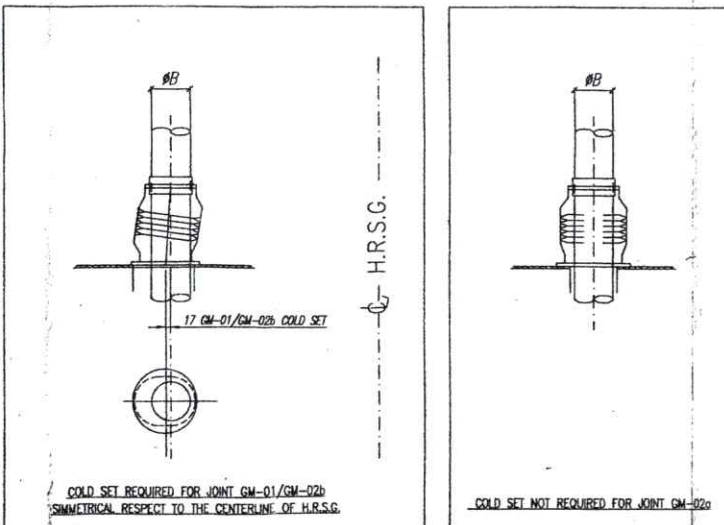

2	18-10-05	REVISED FOR LABELLING 'AS BUILT' ONLY. NO OTHER CHANGES	A.S.	A.R.	A.N.
1	07/10/04	REVISED WHERE INDICATED WITH Δ	L.L.	A.R.	A.N.
REV.	DATA Date	DESCRIZIONE/Description	DIS. Deg.	CONTR. Checked	VISTO/Approv.
QUESTO DISEGNO E' PROPRIETA' DELLA Alstom Power Italia SpA A TERMINE DI LEGGE NE E' VIETATA LA RIPRODUZIONE E LA COMUNICAZIONE A TERZI The Drawing is the Property of Alstom Power Italia SpA The reproduction for any use by a third party is forbidden by law.			SCALA Scale	FIRME/Signature	DATA/Date
LAVRION - METKA H.R.S.G. HRSG METAL JOINTS ASSEMBLY AND DETAILS			1:25	DIS./Dep. I.C.I.M.P.	16/07/04
				CONTR./Check. A.R.	23/07/04
				VISTO/Approv. A.N.	23/07/04
RIFERIMENTO N. Reference N. N°. DISEGNO/Drawing No.			11680MDD06296		TAV./PI SR./OF
ALSTOM ALSTOM POWER ITALIA S.p.A.			REV. / 2		